
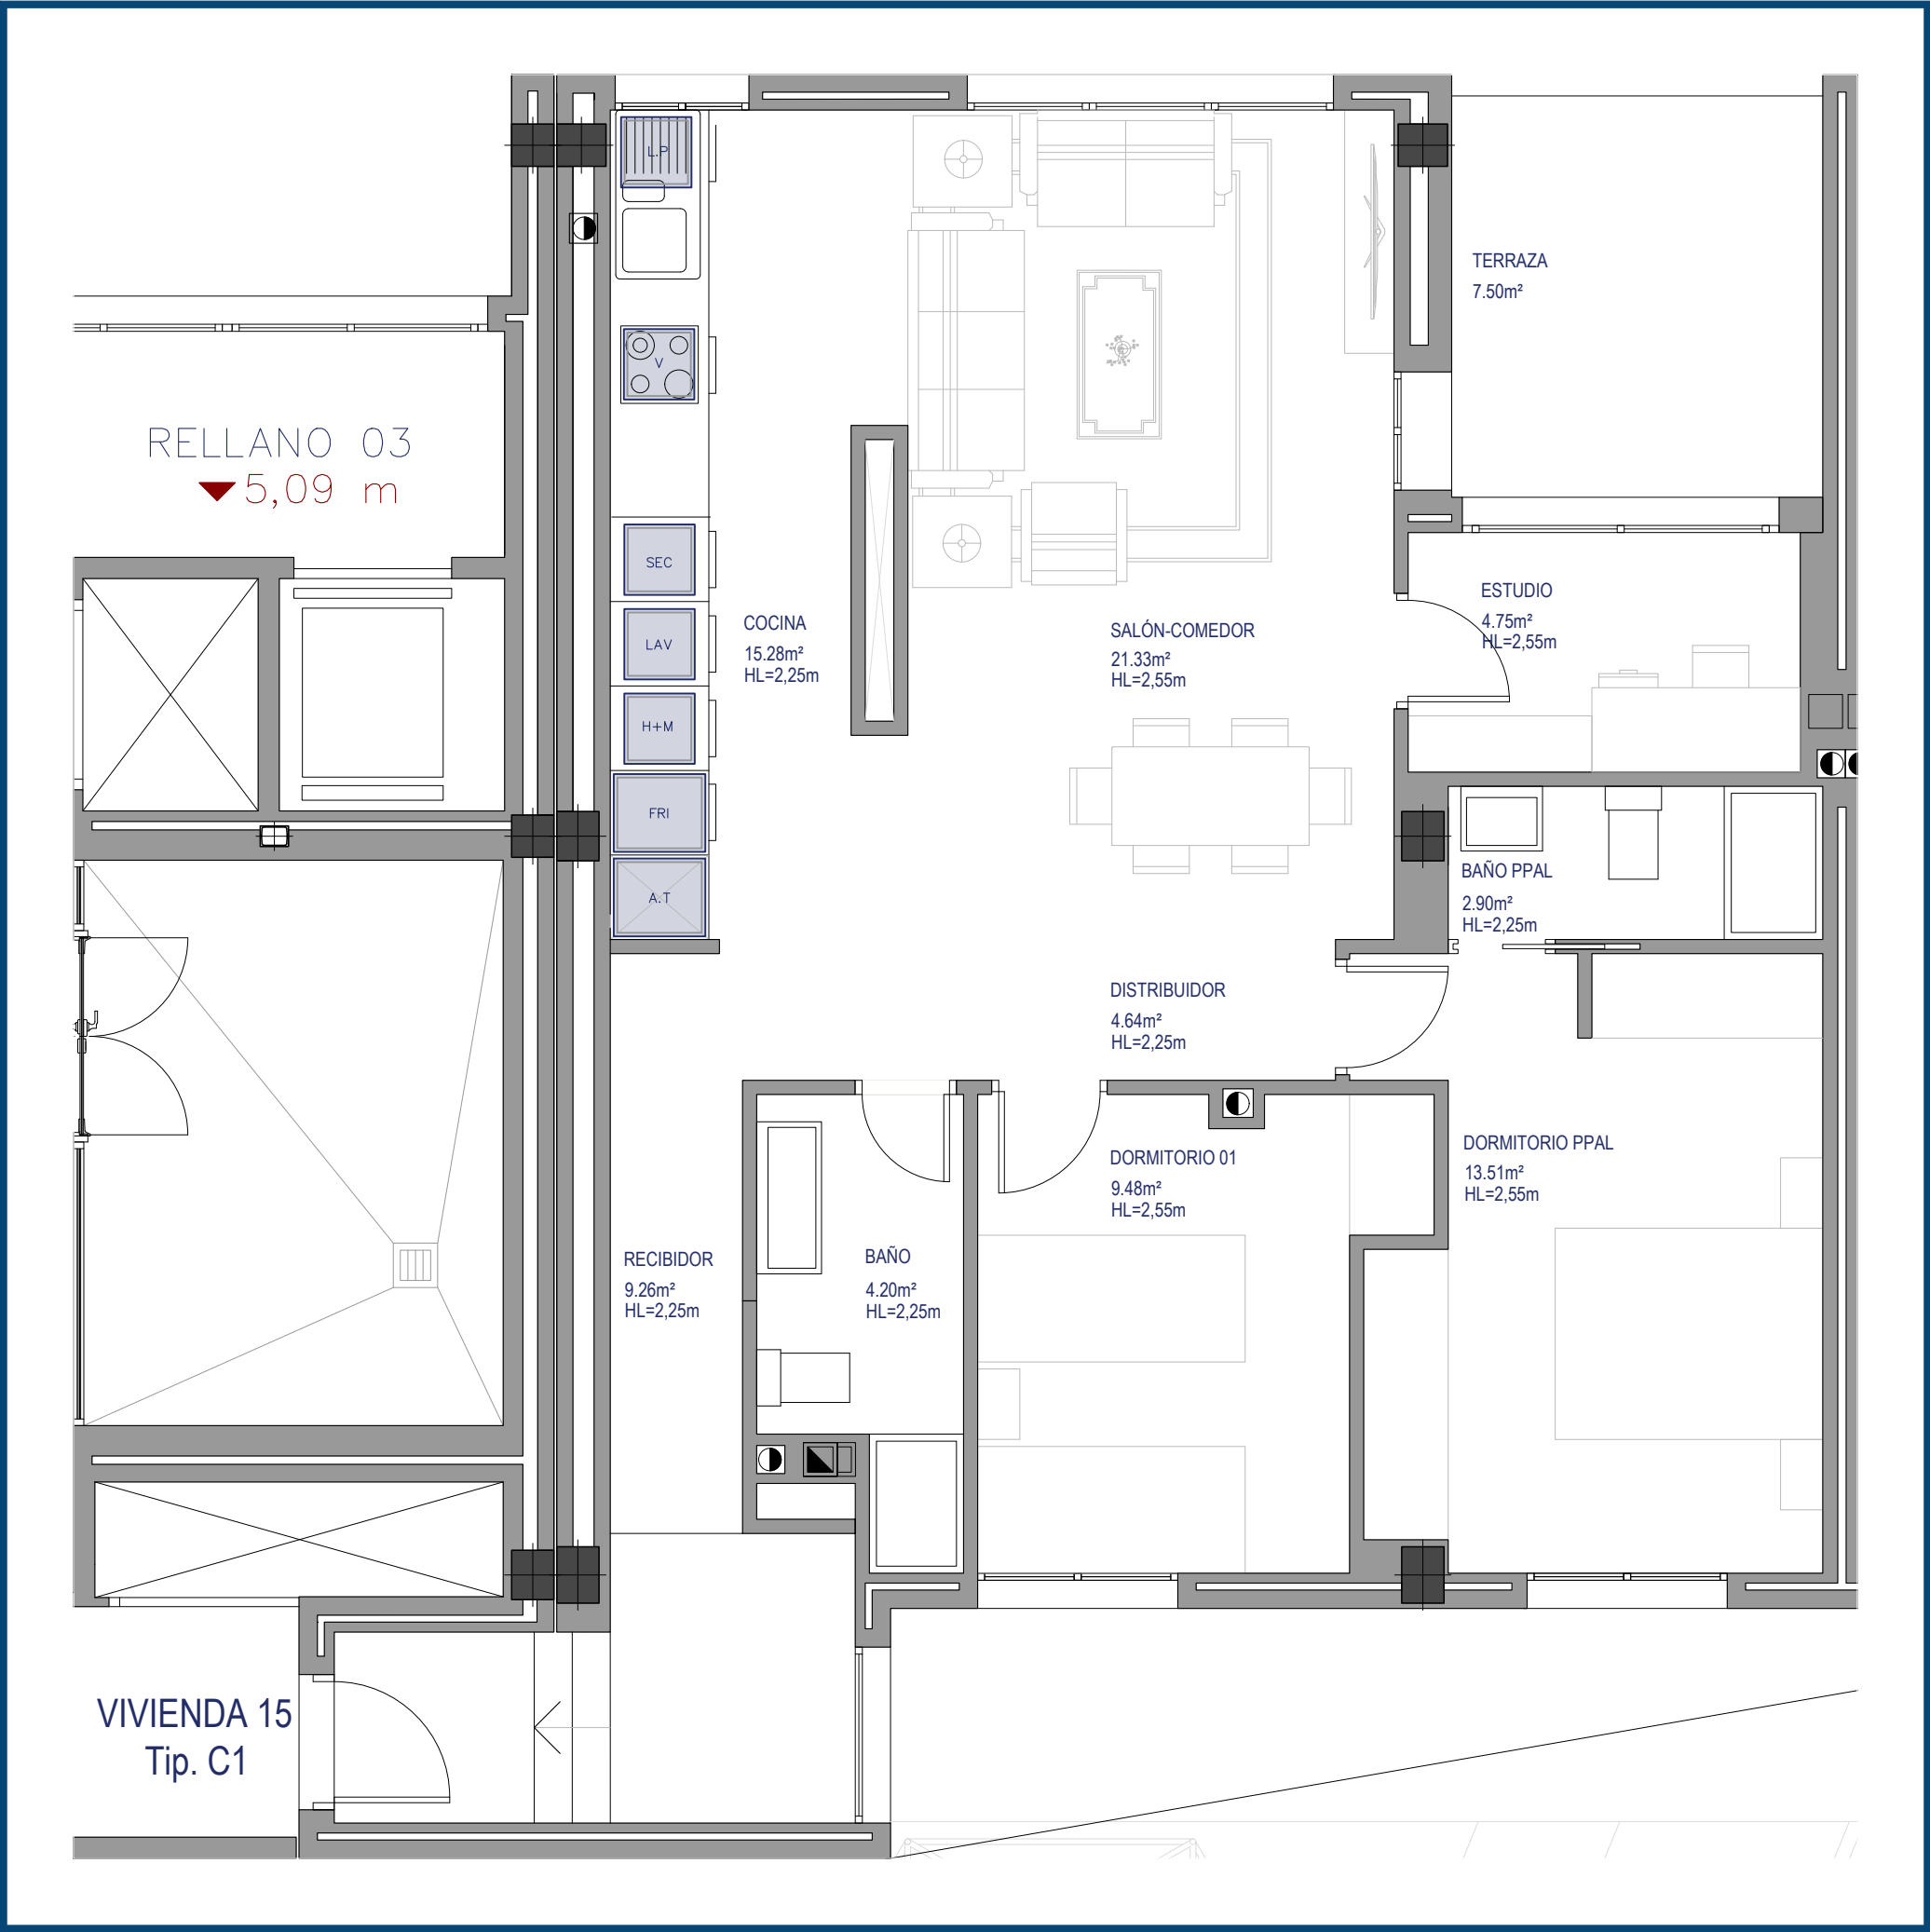


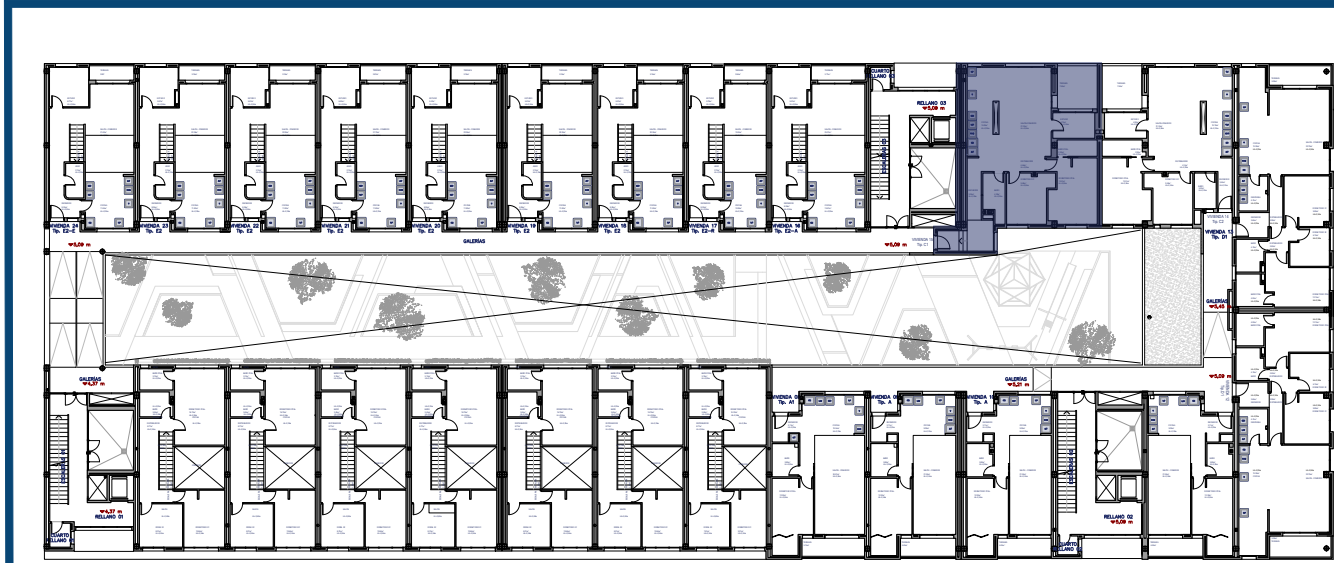

PLANTA PRIMERA

ESTANCIA	S. ÚTIL	CONSTRUIDA INTERIO	CONSTRUIDA REPER
RECIBIDOR	8,82 m²	102,18 m²	
COCINA	10,18 m²		
BAÑO	4,10 m²		
SALÓN COMEDOR	21,07 m²		
DISTRIBUIDOR	4,65 m²		
DORMITORIO 01	9,87 m²		
ESTUDIO	6,18 m²		
BAÑO PPAL.	2,90 m²		
DORMITORIO PPAL.	13,51 m²		
TERRAZA (50%)	3,76 m²		
TOTAL VIVIENDA	85,04 m²	102,18 m²	131,10 m²

PROYECTO	ESTADO FINAL DE OBRA 43 VIVIENDAS, LOCALES COMERCIALES Y APARTAMENTOS EN URBANIZACIÓN "LAS CRUCES", MANZANA 3-A, DOS HERMANAS. MODIFICADO DE OBRA	TÉCNICOS	Raúl Tinoco Camacho - arquitecto Colegiado nº 4977 - Sevilla
SITUACIÓN	PLAZA RAFAEL RUIZ PERDIGONES, PARCELA 3. 41701 DOS HERMANAS (SEVILLA)	FIRMA	Raúl Tinoco
PROMOTOR	YUTE DESARROLLOS INMOBILIARIOS, S.L.	OFICINA	Avenida de la Constitución, 36 2ºB I 954728512 info@ingravitto.com 41001 - Sevilla www.ingravitto.com
PLANO	DISTRIBUCIÓN Y SUPERFICIES VIVIENDA 15		
ESCALA			
FECHA	octubre.2025		