
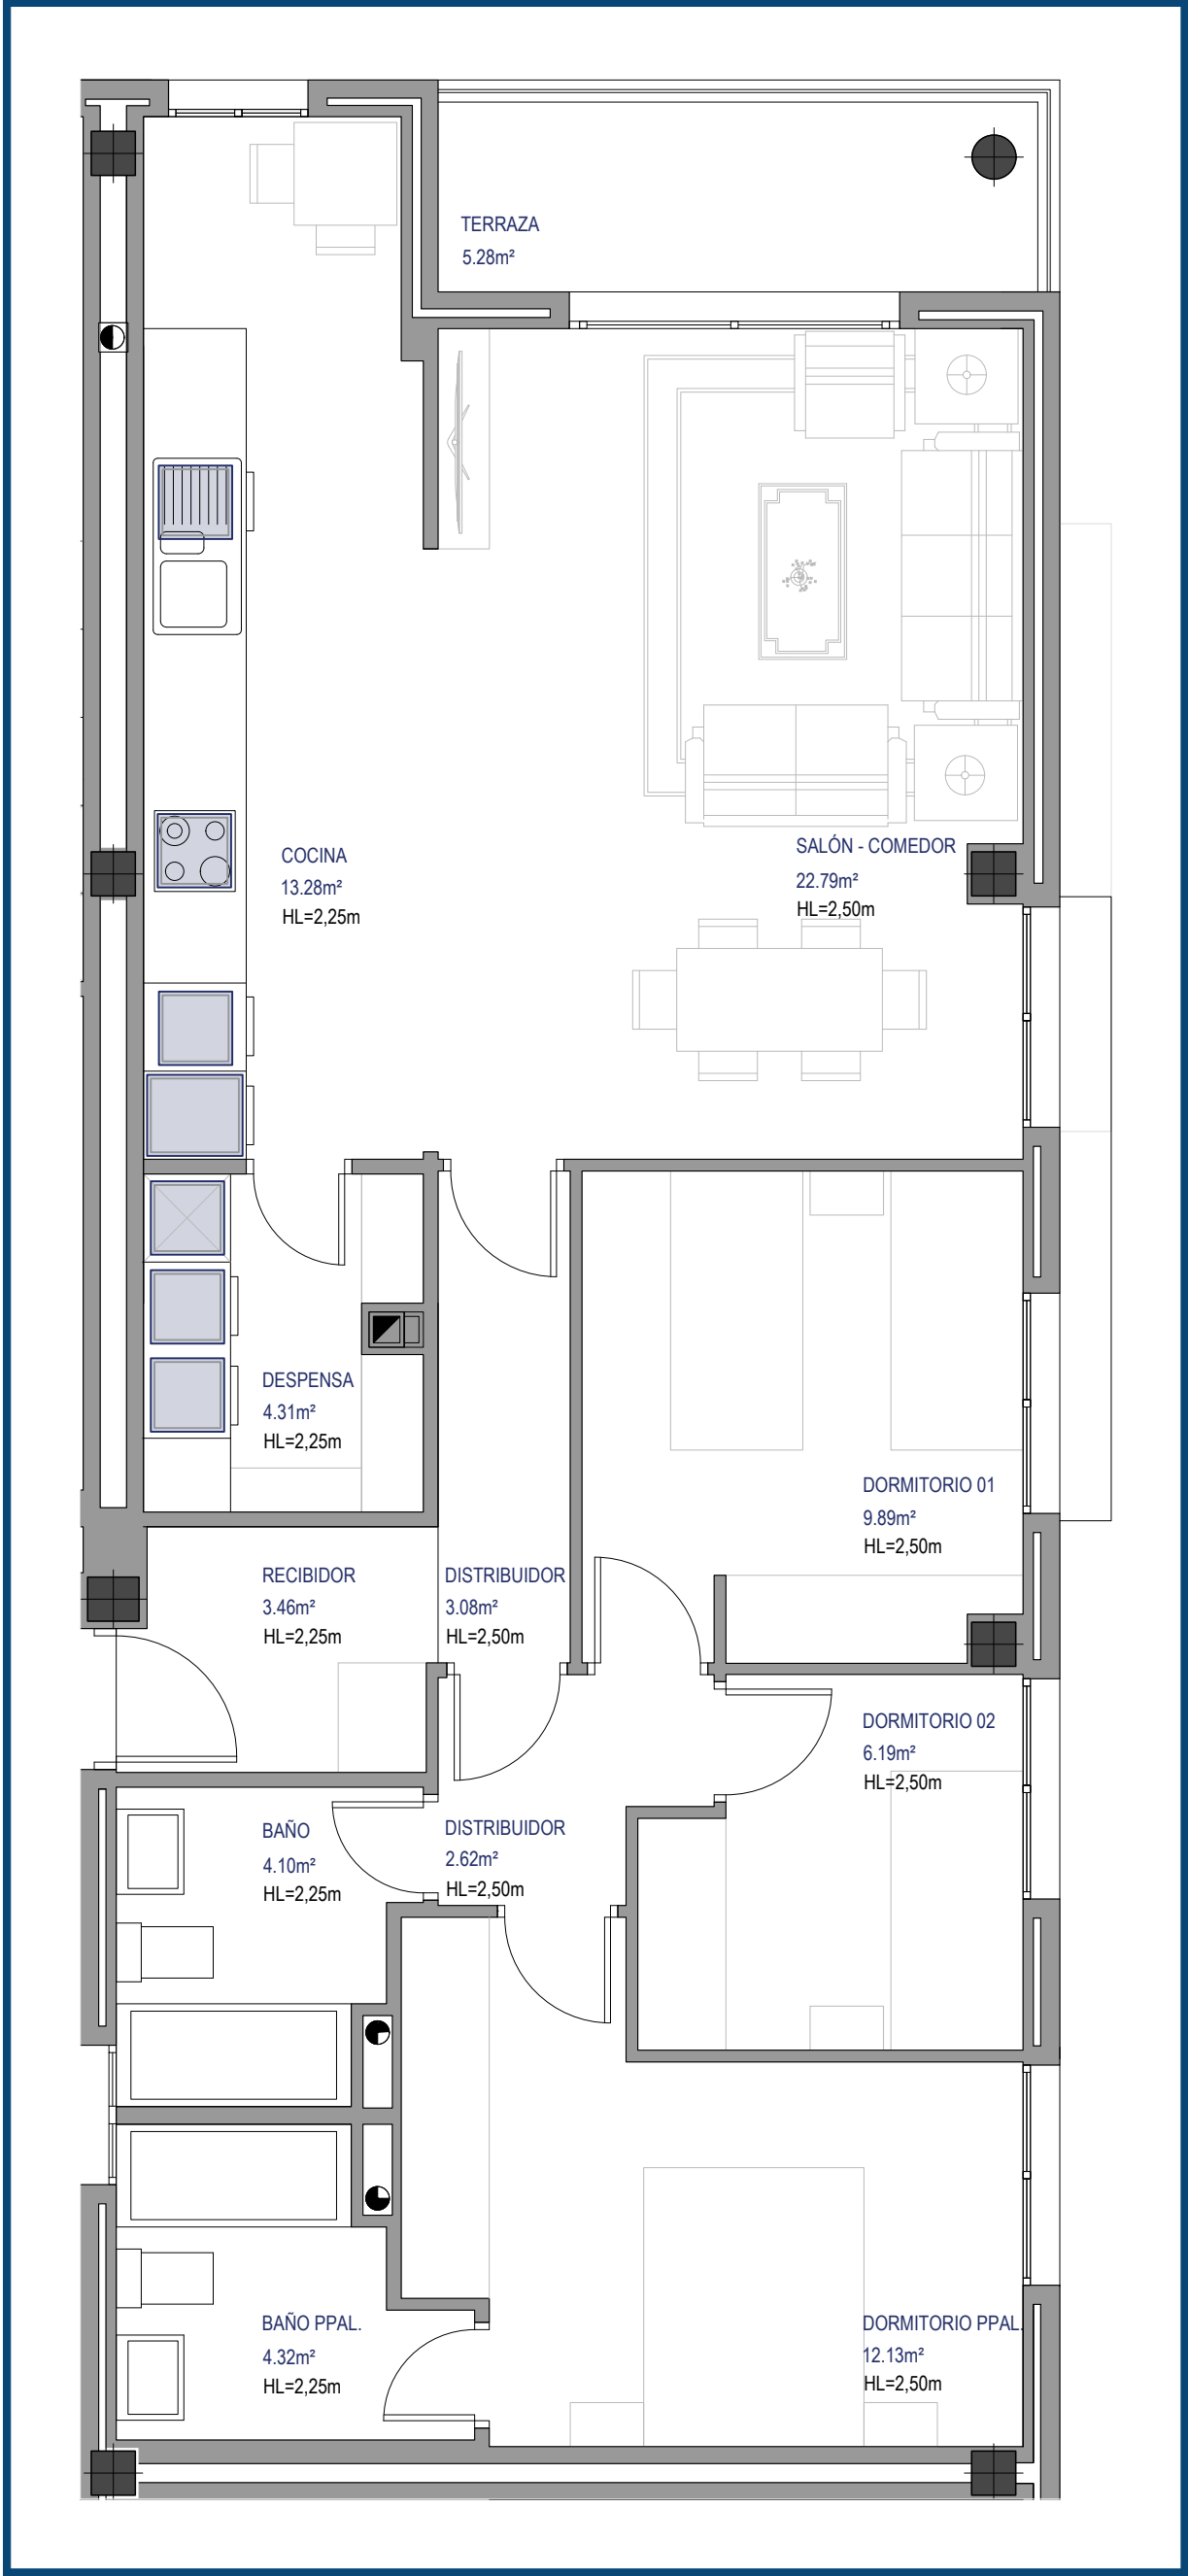


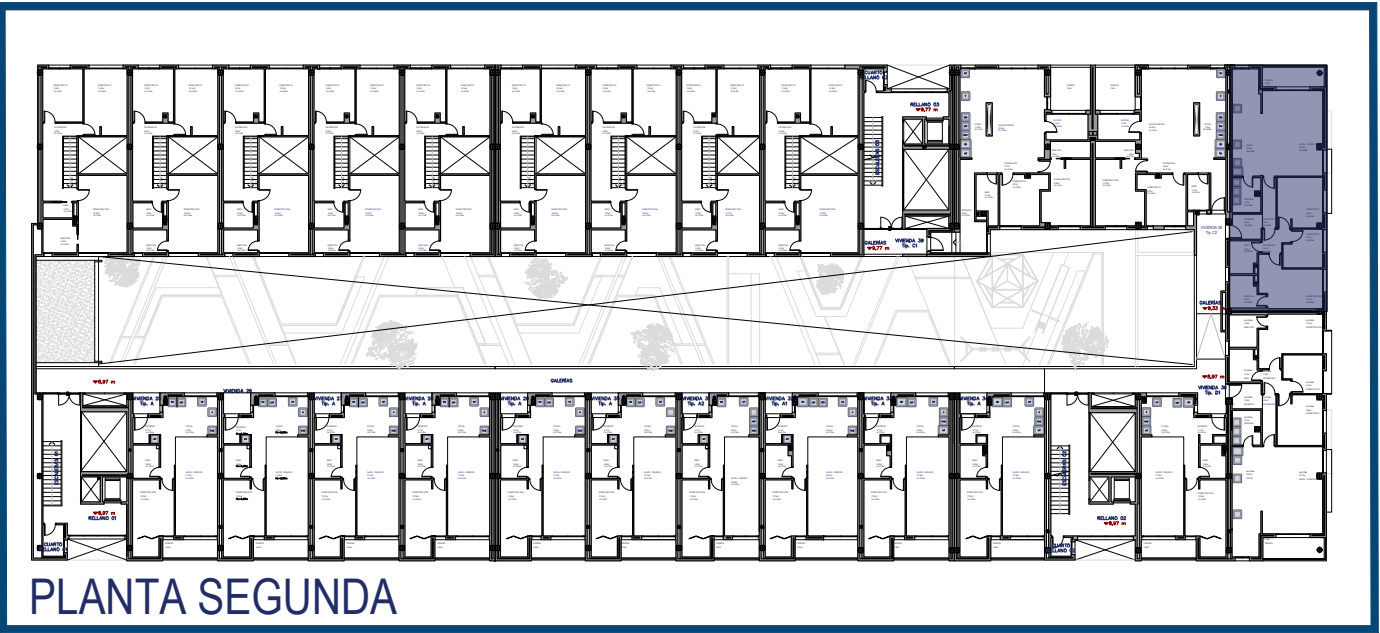

ESTANCIA	S. ÚTIL	CONSTRUIDA INTERIO	CONSTRUIDA REPER
RECIBIDOR	3,46 m²	106,80 m²	
COCINA	13,28 m²		
DESPENSA	4,31 m²		
SALÓN COMEDOR	22,79 m²		
DISTRIBUIDOR	3,08 m²		
DORMITORIO 01	9,89 m²		
DORMITORIO 02	6,19 m²		
BAÑO	4,10 m²		
DORMITORIO PPAL.	12,13 m²		
BAÑO PPAL.	4,32 m²		
TERRAZA (50%)	5,28 m²		
TOTAL VIVIENDA	86,19 m²	106,80 m²	137,03 m²

PROYECTO	ESTADO FINAL DE OBRA 43 VIVIENDAS, LOCALES COMERCIALES Y APARTAMENTOS EN URBANIZACIÓN "LAS CRUCES", MANZANA 3-A. DOS HERMANAS. MODIFICADO DE OBRA	TÉCNICOS	Raúl Tinoco Camacho - arquitecto Colegiado nº 4977 - Sevilla
SITUACIÓN	PLAZA RAFAEL RUIZ PERDIGONES, PARCELA 3. 41701 DOS HERMANAS (SEVILLA)	FIRMA	Raúl Tinoco
PROMOTOR	YUTE DESARROLLOS INMOBILIARIOS, S.L.	OFICINA	Avenida de la Constitución, 36 2ºB 954728512 info@ingravitto.com 41001 - Sevilla www.ingravitto.com
PLANO	DISTRIBUCIÓN Y SUPERFICIES VIVIENDA 37		
ESCALA			
FECHA	octubre.2025		