
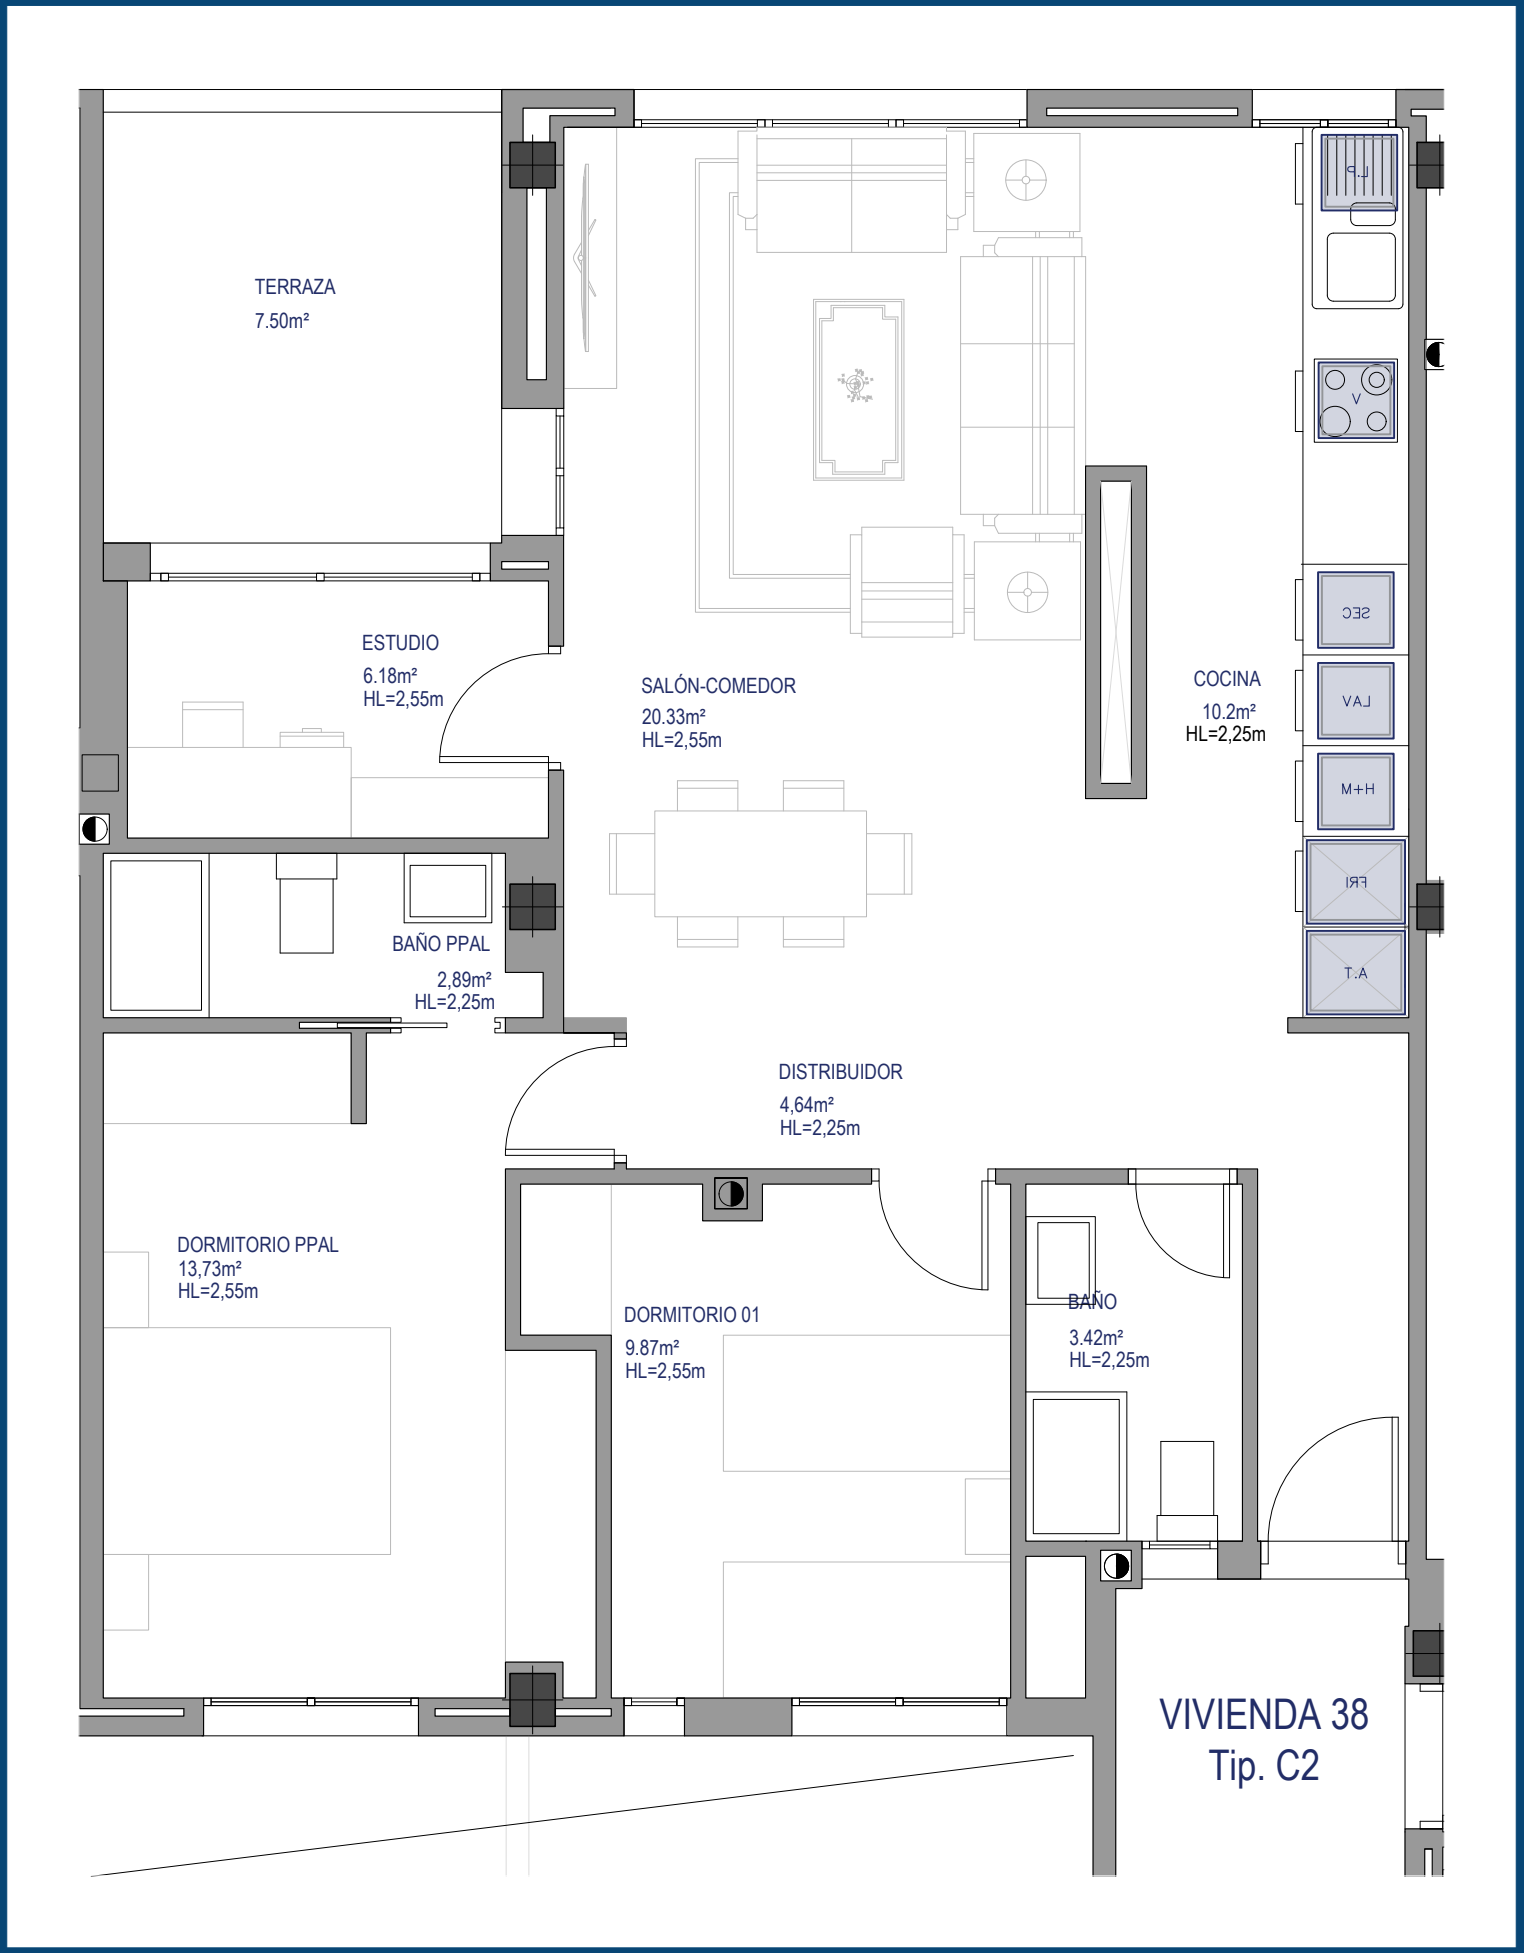


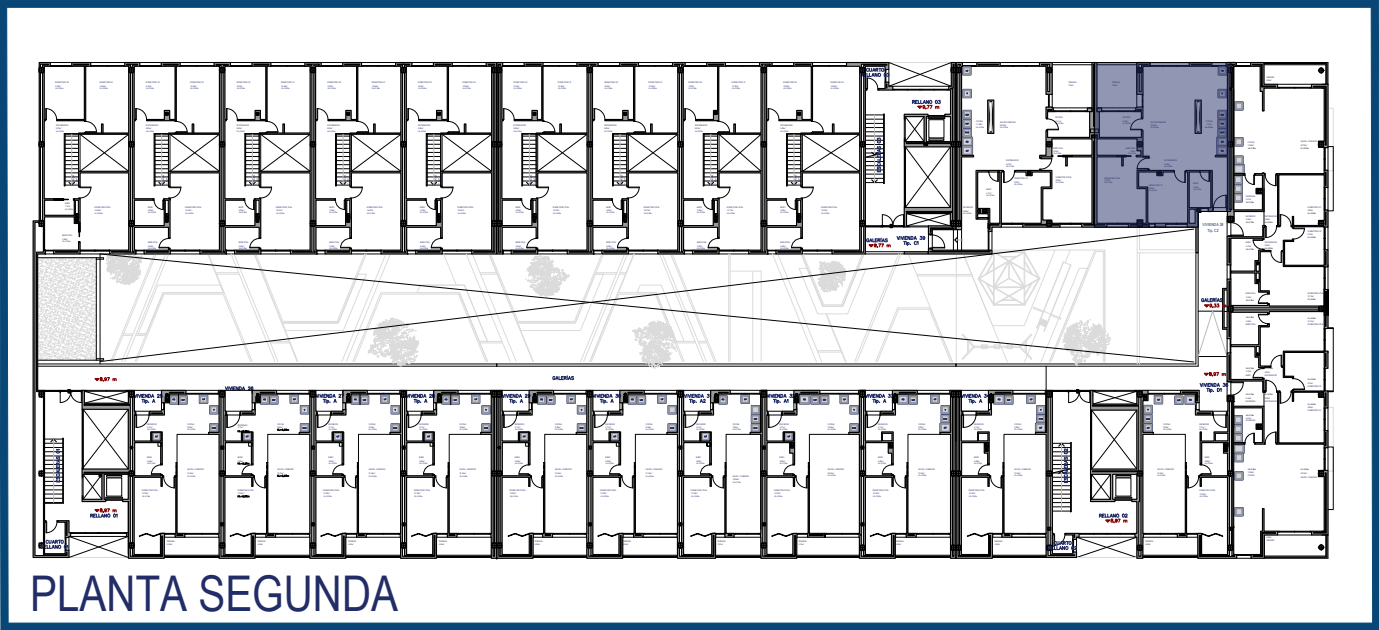

ESTANCIA	S. ÚTIL	CONSTRUIDA INTERIO	CONSTRUIDA REPER
RECIBIDOR	2,46 m²	94,83 m²	
COCINA	10,20 m²		
BAÑO	3,42 m²		
SALÓN COMEDOR	21,37 m²		
DISTRIBUIDOR	4,64 m²		
DORMITORIO 01	9,48 m²		
ESTUDIO	4,90 m²		
BAÑO PPAL.	2,80 m²		
DORMITORIO PPAL.	13,73 m²	94,83 m²	121,67 m²
TERRAZA (50%)	7,50 m²		
TOTAL VIVIENDA	73,00 m²		

PROYECTO	ESTADO FINAL DE OBRA 43 VIVIENDAS, LOCALES COMERCIALES Y APARTAMENTOS EN URBANIZACIÓN "LAS CRUCES", MANZANA 3-A, DOS HERMANAS. MODIFICADO DE OBRA	TÉCNICOS	Raúl Tinoco Camacho - arquitecto Colegiado nº 4977 - Sevilla
SITUACIÓN	PLAZA RAFAEL RUIZ PERDIGONES, PARCELA 3. 41701 DOS HERMANAS (SEVILLA)	FIRMA	Raúl Tinoco
PROMOTOR	YUTE DESARROLLOS INMOBILIARIOS, S.L.	OFICINA	Avenida de la Constitución, 36 2ºB I 954728512 info@ingravitto.com 41001 - Sevilla www.ingravitto.com
PLANO	DISTRIBUCIÓN Y SUPERFICIES VIVIENDA 38		
ESCALA			
FECHA	octubre.2025		