
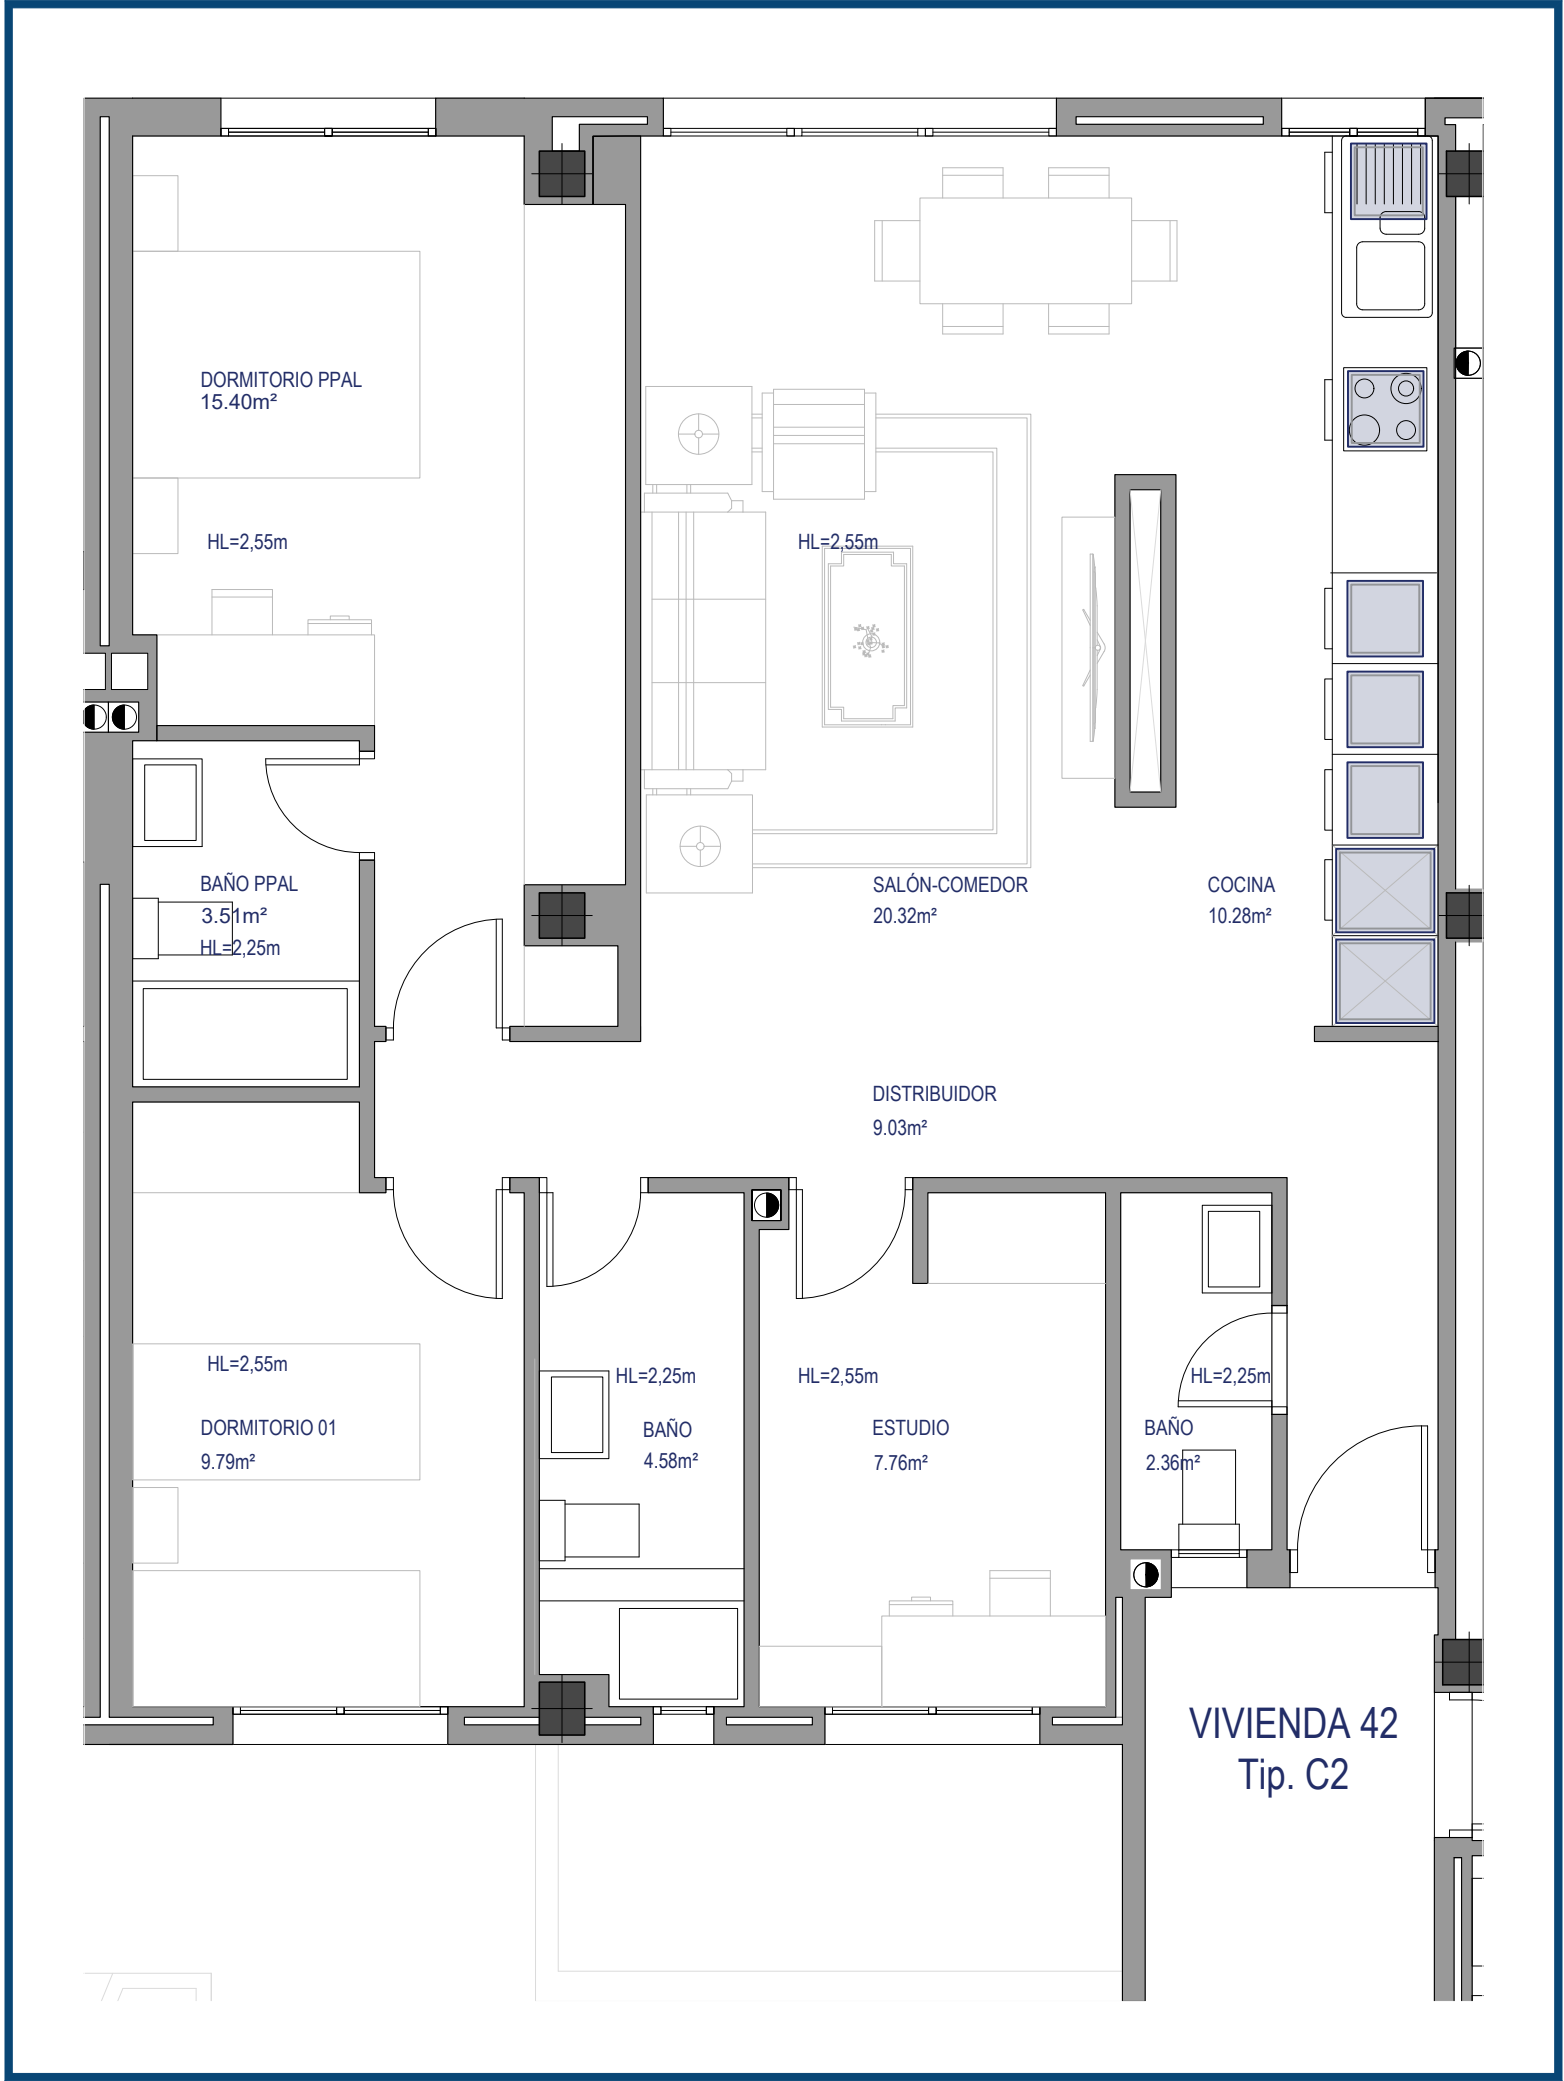


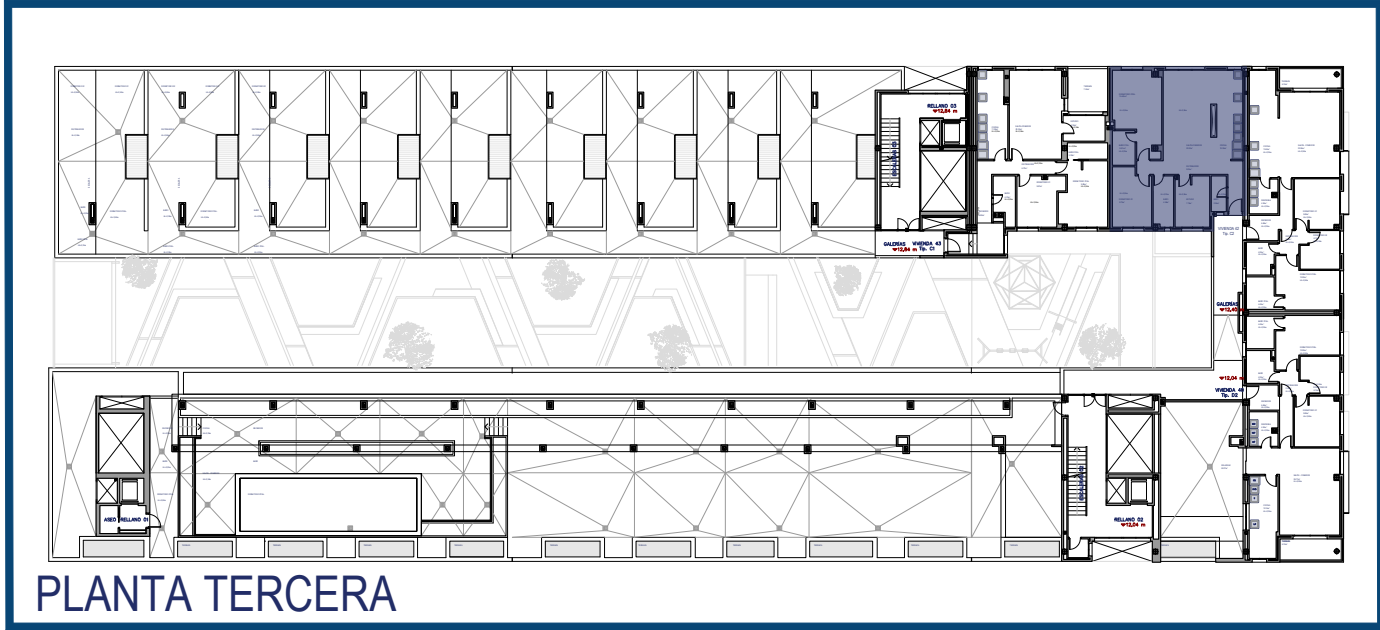

ESTANCIA	S. ÚTIL	CONSTRUIDA INTERIO	CONSTRUIDA REPER
RECIBIDOR	2,46 m²	94,83 m²	
COCINA	10,20 m²		
BAÑO	2,36 m²		
SALÓN COMEDOR	21,37 m²		
DISTRIBUIDOR	6,50 m²		
DORMITORIO 01	9,79 m²		
BAÑO	4,58 m²		
ESTUDIO	7,75 m²		
BAÑO PPAL.	3,51 m²		
DORMITORIO PPAL.	15,40 m²		
TOTAL VIVIENDA	83,92 m²	94,83 m²	121,67 m²

PROYECTO	ESTADO FINAL DE OBRA 43 VIVIENDAS, LOCALES COMERCIALES Y APARTAMENTOS EN URBANIZACIÓN "LAS CRUCES", MANZANA 3-A, DOS HERMANAS. MODIFICADO DE OBRA	TÉCNICOS	Raúl Tinoco Camacho - arquitecto Colegiado nº 4977 - Sevilla
SITUACIÓN	PLAZA RAFAEL RUIZ PERDIGONES, PARCELA 3. 41701 DOS HERMANAS (SEVILLA)	FIRMA	Raúl Tinoco
PROMOTOR	YUTE DESARROLLOS INMOBILIARIOS, S.L.	OFICINA	Avenida de la Constitución, 36 2ºB 954728512 info@ingravitto.com 41001 - Sevilla www.ingravitto.com
PLANO	DISTRIBUCIÓN Y SUPERFICIES DE VIVIENDA 42		
ESCALA			
FECHA	octubre.2025		